


凡例

室名	床高とは、
床高 天井高	SGLからFLまでの高さを示す

---▼--- 壁ブレース

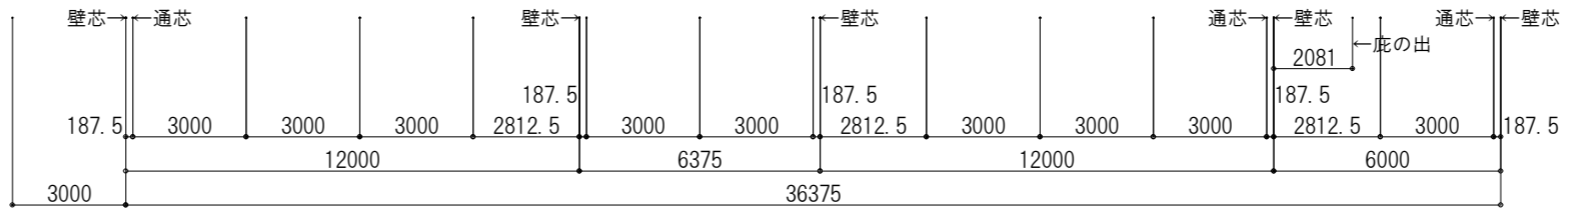

訂正事項	年月日	担当	<b>大和リース株式会社</b> 徳島営業所 一級建築士事務所 一級建築士事務所 徳島県知事登録 第51050号 照査 担当	大和リース株式会社 一級建築士大臣登録336727号 代表となる設計者 丸山 修平	工事名称	ポートレース鳴門イベントホール等建築工事 (イベントホール棟)		
					図面名称	1階平面図	縮尺	S=1/200 (A3)
					作成年月日	2020・02・06	依頼番号	68-5012P003
							図面番号	A-A-05

竣工図